

Récépissé de DT Récépissé de DICT

Au titre du chapitre IV du titre V du livre V (partie réglementaire) du Code de l'environnement
et de la section 12 du chapitre IV du titre III du livre V de la 4^{ème} partie (partie réglementaire) du Code du travail

(Annexe 2 de l'arrêté du 15 février 2012 modifié - NOR : DEVP1116359A)

Destinataire

Récépissé de DT
Récépissé de DICT
Récépissé de DT/DICT
conjointe

Dénomination :

Complément / Service :

Numéro / Voie :

Lieu-dit / BP :

Code Postal / Commune :

Pays :

Coordonnées de l'exploitant

Raison sociale :

Personne à contacter :

Numéro / Voie :

Lieu-dit / BP :

Code Postal / Commune :

Tél. :

Fax :

N° consultation du téléservice :

Référence de l'exploitant :

N° d'affaire du déclarant :

Personne à contacter (déclarant) :

Date de réception de la déclaration :

Commune principale des travaux :

Adresse des travaux prévus :

Éléments généraux de réponse

Les renseignements que vous avez fournis ne nous permettent pas de vous répondre. La déclaration est à renouveler. Précisez notamment :

Les réseaux/ouvrages que nous exploitons ne sont pas concernés au regard des informations fournies. Distance > à : _____ m

Il y a au moins un réseau / ouvrage concerné de catégorie (voir liste des catégories au verso) : _____. Autres informations :

Modification ou extension de nos réseaux / ouvrages

Modification ou extension de réseau/ouvrage envisagée dans un délai inférieur à 3 mois :

Réalisation de modifications en cours sur notre réseau/ouvrage.

Veuillez contacter notre représentant :

Tél. :

NB : Si nous avons connaissance d'une modification du réseau/ouvrage dans le délai maximal de 3 mois à compter de la consultation du téléservice, nous vous en informons.

Emplacement de nos réseaux / ouvrages

Plans joints :	Références :	Echelle ⁽¹⁾ :	Date d'édition ⁽¹⁾ :	Sensible :	Prof. régl. mini ⁽¹⁾ :	Matériau réseau ⁽¹⁾ :
NB : La classe de précision A, B ou C figure dans les plans.			___ / ___ / ___		___ cm	
			___ / ___ / ___		___ cm	

Réunion sur chantier pour localisation du réseau/ouvrage : Date retenue d'un commun accord : ___ / ___ / ___ à ___ h ___

ou Prise de RDV à l'initiative du déclarant (date du dernier contact non conclusif : ___ / ___ / ___)

Votre projet doit tenir compte de la servitude protégeant notre ouvrage.

(cas d'un récépissé de DT) Vous devez prévoir des investigations complémentaires à notre charge (hors cas d'exemption prévus dans la réglementation) ⁽²⁾

Des branchements non cartographiés sont présents. Ils sont soit pourvus d'affleurants visibles et rattachés à un réseau principal souterrain identifié dans les plans joints, soit munis de dispositifs automatiques supprimant tout risque en cas d'endommagement ⁽²⁾

(1) : facultatif si l'information est fournie sur le plan joint (2) : pour les tronçons et branchements non cartographiés en classe A, prévoir des clauses techniques et financières particulières dans le marché

Recommandations de sécurité

Les recommandations techniques spécifiques suivantes sont à appliquer, en fonction des risques liés à l'utilisation des techniques de travaux employées :

Rubriques du guide technique relatives à des ouvrages ou travaux spécifiques :

Pour les exploitants de lignes électriques : si la distance d'approche a été précisée, la mise hors tension est : possible impossible

Mesures de sécurité à mettre en œuvre :

Dispositifs importants pour la sécurité :

Cas de dégradation d'un de nos ouvrages

En cas de dégradation d'un de nos ouvrages, contactez nos services au numéro de téléphone suivant : _____

Pour toute anomalie susceptible de mettre en cause la sécurité au cours du déroulement du chantier, prévenir le service départemental d'incendie et de secours (par défaut le 18 ou le 112) : _____

Responsable du dossier

Nom : _____

Désignation du service : _____

Tél. : _____

Signature de l'exploitant ou de son représentant

Nom du signataire : _____

Signature : _____

Date : ___ / ___ / ___ Nombre de pièces jointes, y compris les plans : _____



Direction des grands services publics

Direction du Cycle de l'Eau

☎ 02 40 56 71 86

✉ service-travaux-eau@agglo-carene.fr

OBJET : PRECONISATIONS RELATIVES AUX CANALISATIONS D'EAUX PLUVIALES

Saint Nazaire le 1^{er} janvier 2018

Madame, Monsieur,

Vous projetez de réaliser (vous avez réalisé) des travaux à proximité d'ouvrages d'eau pluviale.

Compte tenu de la prise de la compétence « eaux pluviales urbaines » par la CARENE au 1^{er} janvier 2018, il a été convenu que c'est cette dernière qui répondrait aux DT/DICT, bien qu'elle ne soit pas l'exploitant de l'ensemble des ouvrages d'eau pluviale du territoire – une partie des ouvrages restant de compétence communale.

Pour les ouvrages situés sur l'emprise de vos travaux, c'est bien la commune qui en reste l'exploitant. Aussi, c'est la commune qu'il convient de contacter si vous souhaitez que vous soient fournies des informations relatives à la localisation des ouvrages dans le cadre d'une réunion sur site.

Vous trouverez ci-après les coordonnées téléphoniques des services à contacter en fonction de la commune concernée :

- Besné : 02 40 01 30 13
- Donges : 02 40 45 79 79
- La Chapelle-des-Marais : 02 40 53 22 02
- Montoir-de-Bretagne : 02 40 45 45 00
- Pornichet : 02 40 11 55 55
- Saint-André des Eaux : 02 51 10 62 62
- Saint-Joachim : 02 40 88 42 31
- Saint-Malo de Guersac : 02 40 91 16 94
- Saint Nazaire : 02 40 00 40 00
- Trignac : 02 40 45 82 25

Comptant sur votre diligence à respecter ces préconisations, je vous prie d'agréer, madame, monsieur, l'expression de mes sincères salutations.

DIRECTION DU CYCLE DE L'EAU



CONTACT EN CAS D'URGENCE



Réseau	Téléphone	Fax	Courriel	Tel. Endommagement
Eau Adduction NS EAU TRANSP SOU	02.40.22.43.74	02.40.56.71.37	atu_adduc@agglo-carene.fr	02.40.22.43.74
Eau Distribution NS EAU DISTRIB -	02.40.22.43.74	02.44.73.45.95	atu@agglo-carene.fr	02.40.22.43.74
Eaux Pluviales NS ASSAIN — SOU	02.40.17.83.00	02.44.73.43.88	atu@agglo-carene.fr	02.40.17.83.00
Eaux Usées NS ASSAIN — -	02.40.17.83.00	02.44.73.43.88	atu_asst@agglo-carene.fr	02.40.17.83.00
<i>Digue de Méan</i> S DIGUES — MIX	<i>02.40.17.83.00</i>	<i>02.44.73.43.88</i>	<i>atu_asst@agglo-carene.fr</i>	<i>02.40.17.83.00</i>
<i>Ligne HTA</i> S ELEC HORS TBT — MIX	<i>06.87.71.48.89</i>	<i>02.40.56.71.37</i>	<i>atu_adduc@agglo-carene.fr</i>	<i>06.87.71.48.89</i>

LEXIQUE

A : Acier

AC : Amiante Ciment

AN : Annelé

BA : Béton Armé

BNA : Béton Non Armé

BR : Béton Résine

F : Fonte

FG : Fonte Grise

FGS TT : Fonte Grise Standard revêtue (protection extérieure)

FGS ZMU : Fonte Grise Standard revêtue (protection extérieure)

FGS : Fonte Grise Standard

ND : Non Déterminé

Pb : Plomb

PE : Polyéthylène

PEBD : Polyéthylène Basse Densité

PEHD : Polyéthylène Haute Densité

PES : Polyéthylène Soudable

PMk : Pierres Maçonnées

PP : Polypropylène (*classe de rigidité : SN 10/12/16*)

PRV : Polyester Renforcé fibre de Verre

PVC BO : PolyChlorure de Vinyle Bi-Orienté

PVC Collé : PolyChlorure de Vinyle Collé

PVC : PolyChlorure de Vinyle (*classe de rigidité : SN 8/10/12/16*)

PVCB : PolyChlorure de Vinyle Bi-Oroc

PVCC : PolyChlorure de Vinyle Compact

PVCP : PolyChlorure de Vinyle Pression

Boîtes de branchement

-  Boîte de branchement
-  RdV transformé en BB
-  BB transformée en RdV
-  Awadock
-  Culotte
-  Culotte en attente recolement
-  Culotte en attente
-  Noeud particulier
-  Piquage
-  Selle de piquage

Organes

-  Ventouse
-  Vidange
-  Débitmètre
-  Batardeau
-  Vacuomètre

Branchements

-  Branchement EU AC
-  Branchement EU AC abandonné
-  Branchement EU
-  Branchement EU en attente rec
-  Branchement EU en attente
-  Branchement EU abandonné

Vannes

-  Vanne
-  Vanne murale
-  Vanne à guillotine
-  Vanne à manchon
-  Vanne de sectionnement

Electricité

-  Alimentation électrique postes de refoulement

Raccordements

-  Boîte à passage direct
-  Boîte à passage direct triple
-  Carré borgne
-  Extrémité de branchement
-  Siphon
-  Bac à graisse
-  Piquage
-  Boîte borgne

Regards

-  Regard de visite
-  Regard de visite à grille
-  Té de curage
-  Piquage
-  Jonction
-  Regard borgne
-  Bâche de transfert
-  Regard spécial
-  Regard en culotte
-  Réparation
-  BB transformée en RdV
-  RdV transformée en BB
-  Bouchon
-  Chambre de tirage
-  Regard de visite abandonné
-  Regard de visite en attente
-  Cotes Tampon/Radier
-  Chambre à vannes
-  Regard de visite attente recolement

Conduites

-  Conduites principales EU
-  Conduites principales EU réhabilitées par gainage structurant
-  Conduites principales EU réhabilitées par éclatement
-  Conduites principales EU en attente recolement
-  Conduites de refoulement EU
-  Conduites de refoulement EU détectable
-  Conduites de refoulement EU en attente recolement
-  Conduites de refoulement EU hors service
-  Conduites sous-vide EU
-  Trop-plein EU vers EP
-  Emissaire
-  Conduite de chasse
-  Fourreau
-  Télégestion
-  Conduite abandonnée
-  Conduite en attente
-  Conduite hors service

Ouvrages

-  Réservoir de chasse
-  Réservoir de chasse abandonné
-  Debourbeur/déshuileur
-  Dessableur
-  Séparateur hydrocarbures
-  Poste de refoulement
-  Poste de refoulement privé
-  Poste de refoulement privé en attente
-  Poste de refoulement abandonné
-  Poste de refoulement pneumatique
-  Poste de refoulement sous vide
-  Station d'épuration
-  Piézomètre
-  Cuve nutriox
-  Pont métrologie

Lecture du texte au dessus des conduites

EU	PEHD	Ø200	2008	(cl.B)
Catégorie de réseau	Matériau	Diamètre	Année dernière modification	Classe de précision
Plus éventuellement le matériau d'origine de la conduite				
AMIANTE CIMENT Ø200 - Réhabilité				

A défaut d'indications spécifiques notées sur le plan, tous les réseaux ont une précision de CLASSE B.
La nature des branchements est donnée à titre indicatif.

Boîtes de branchements

-  Piquage EP
-  Manchon/Coude
-  Awadock
-  Boîte de branchement
-  Culotte
-  Culotte en attente recolement
-  Culotte en attente
-  RdV transformé en BB
-  Piquage
-  Selle de piquage

Organes

-  Ventouse
-  Vidange
-  Débitmètre
-  Batardeau
-  Vacuomètre

Branchements

-  Branchement EP AC
-  Branchement EP
-  Branchement EP en attente
-  Branchement EP abandonné

Vannes

-  Vanne
-  Vanne murale
-  Vanne à guillotine
-  Vanne à manchon
-  Vanne de sectionnement

Digue de Méan

-  Digue
-  Périmètre de protection

Bassin de rétention

-  A ciel ouvert
-  Enterré

Raccordements

-  Boîte à passage direct
-  Boîte à passage direct triple
-  Carré borgne
-  Extrémité de branchement
-  Bac à graisse
-  Noeud particulier
-  Drain
-  Caniveau
-  Gargouille
-  Gouttière

Ouvrages

-  Poste de refoulement EP
-  Poste de refoulement privé EP
-  Exutoire EP
-  Débourbeur/déshuileur EP
-  Dessableur EP
-  Séparateur hydrocarbures EP
-  Point métrologie EP
-  Bassin de rétention
-  Bassin tampon
-  Chambre à sable
-  Tête d'acqueduc
-  Tête d'acqueduc à grille

Avaloirs

-  Avaloir simple
-  Grille simple
-  Grille double
-  Aquadrain
-  Avaloir grille
-  Avaloir à décantation
-  Avaloir grille à décantation
-  Grille 40x40
-  Grille 80x80
-  Avaloir simple mini
-  Avaloir grille mini

Conduites

-  Conduites principales EP
-  Conduites principales EP attente recolement
-  Conduites principales EP réhabilitées par éclatement
-  Conduites principales EP réhabilitées par gainage structurant
-  Conduites secondaires EP
-  Conduites de branchement EP
-  Conduites de refoulement EP
-  Fossés à ciel ouvert
-  Fossés busés
-  Conduite gravitaire sous pression
-  Drain EP
-  Noe d'infiltration
-  Fourreau
-  Conduite abandonnée
-  Conduite en attente
-  Conduite hors service


Regards

-  Regard de visite
-  Regard de visite à grille
-  Regard de visite carré
-  Regard de visite carré 40x40
-  Regard de visite carré à grille
-  Regard engouffrement
-  Puisard
-  Carré visitable à grille
-  Té de curage
-  Piquage
-  Jonction
-  Exutoire
-  Regard spécial
-  Réparation
-  Bouchon
-  Délestage
-  Fond de fossé
-  Noeud particulier
-  Regard de visite abandonné
-  Regard de visite en attente
-  Cotes Tampon/Radier

Lecture du texte au dessus des conduites


EP	BA	Ø300	2008	(cl.B)
Catégorie de réseau	Matériau	Diamètre	Année dernière modification	Classe de précision
Plus éventuellement le matériau d'origine de la conduite				
AMIANTE CIMENT Ø200 - Réhabilité				

A défaut d'indications spécifiques notées sur le plan, tous les réseaux ont une précision de CLASSE B.
La nature des branchements est donnée à titre indicatif.

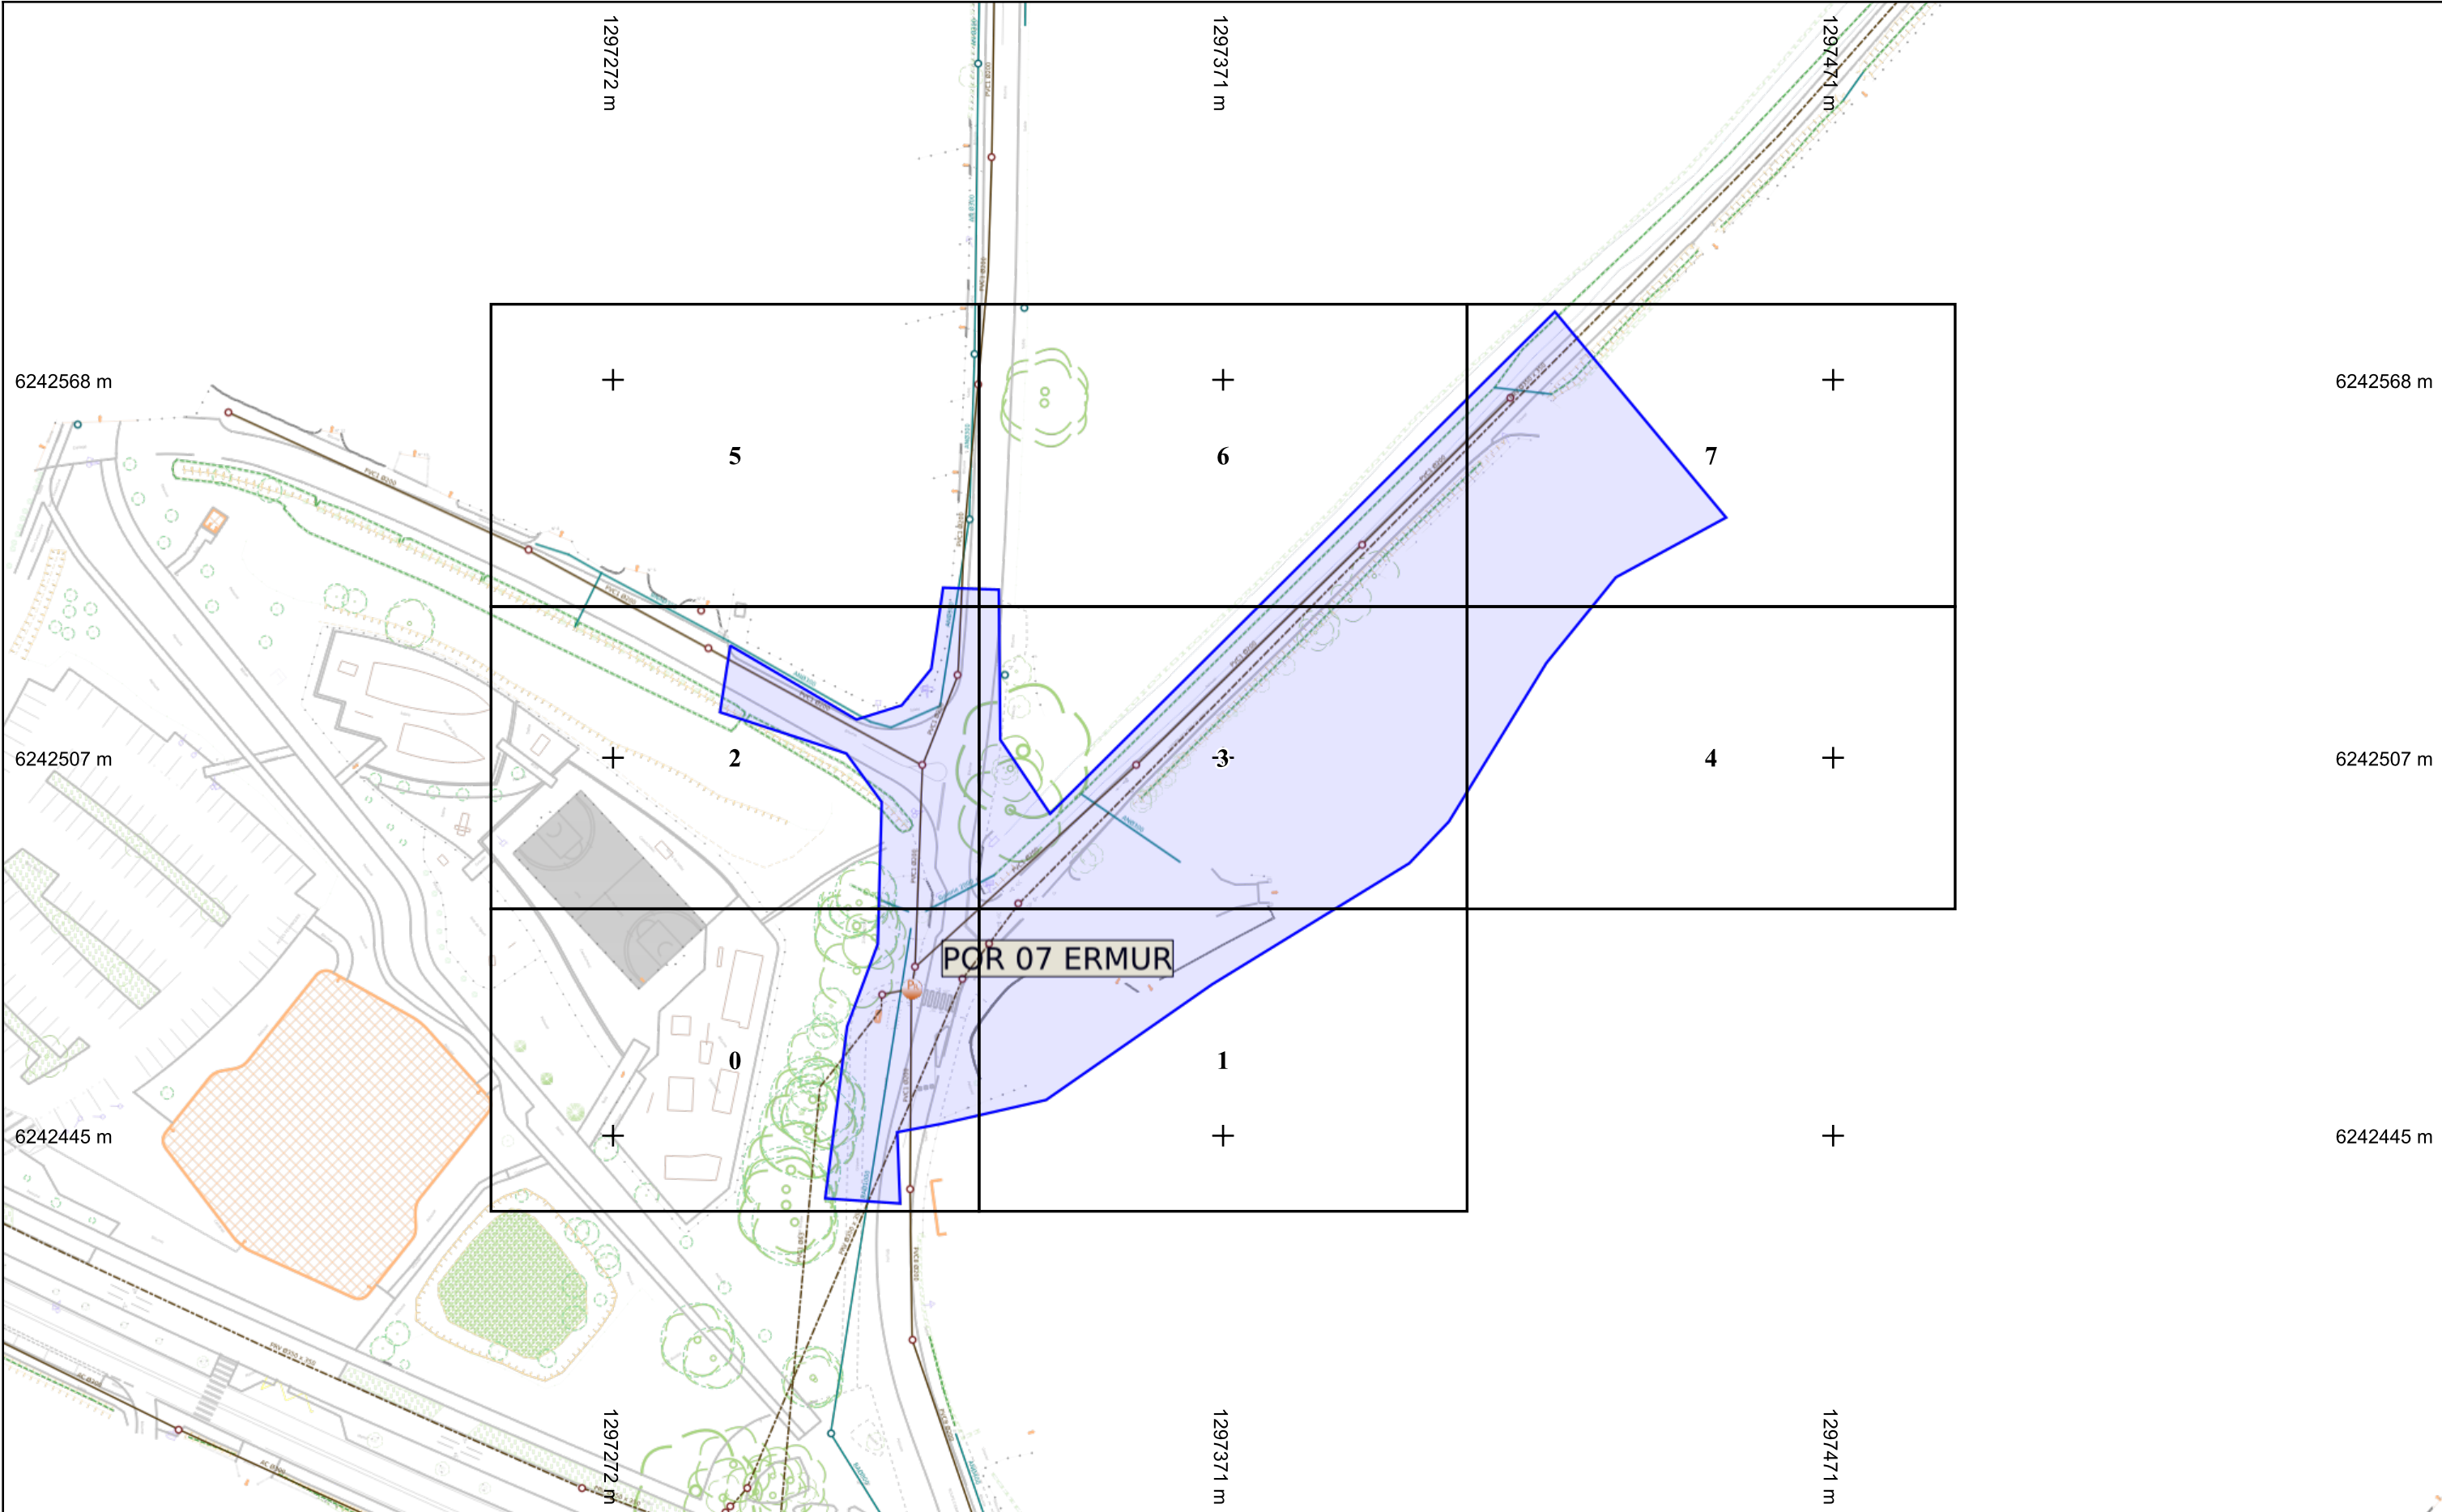

Légende :
Voir page annexe

Échelle : 1:1000 --- Plan généré le : 04/08/2026 - 08:29:06
Numéro de consultation : 2026080400463DFA
Adresse : chemin du prés de l'étang, 44380 PORNICHET
Format d'impression : A3 Paysage

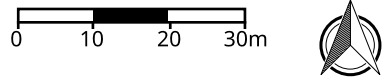





Légende :
Voir page annexe

Folio n° : 0

Échelle : 1:200 --- Plan généré le : 04/08/2026 - 08:29:06
Numéro de consultation : 2026080400463DFA
Adresse : chemin du prés de l'étang, 44380 PORNICHET
Format d'impression : A3 Paysage

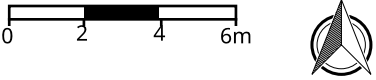

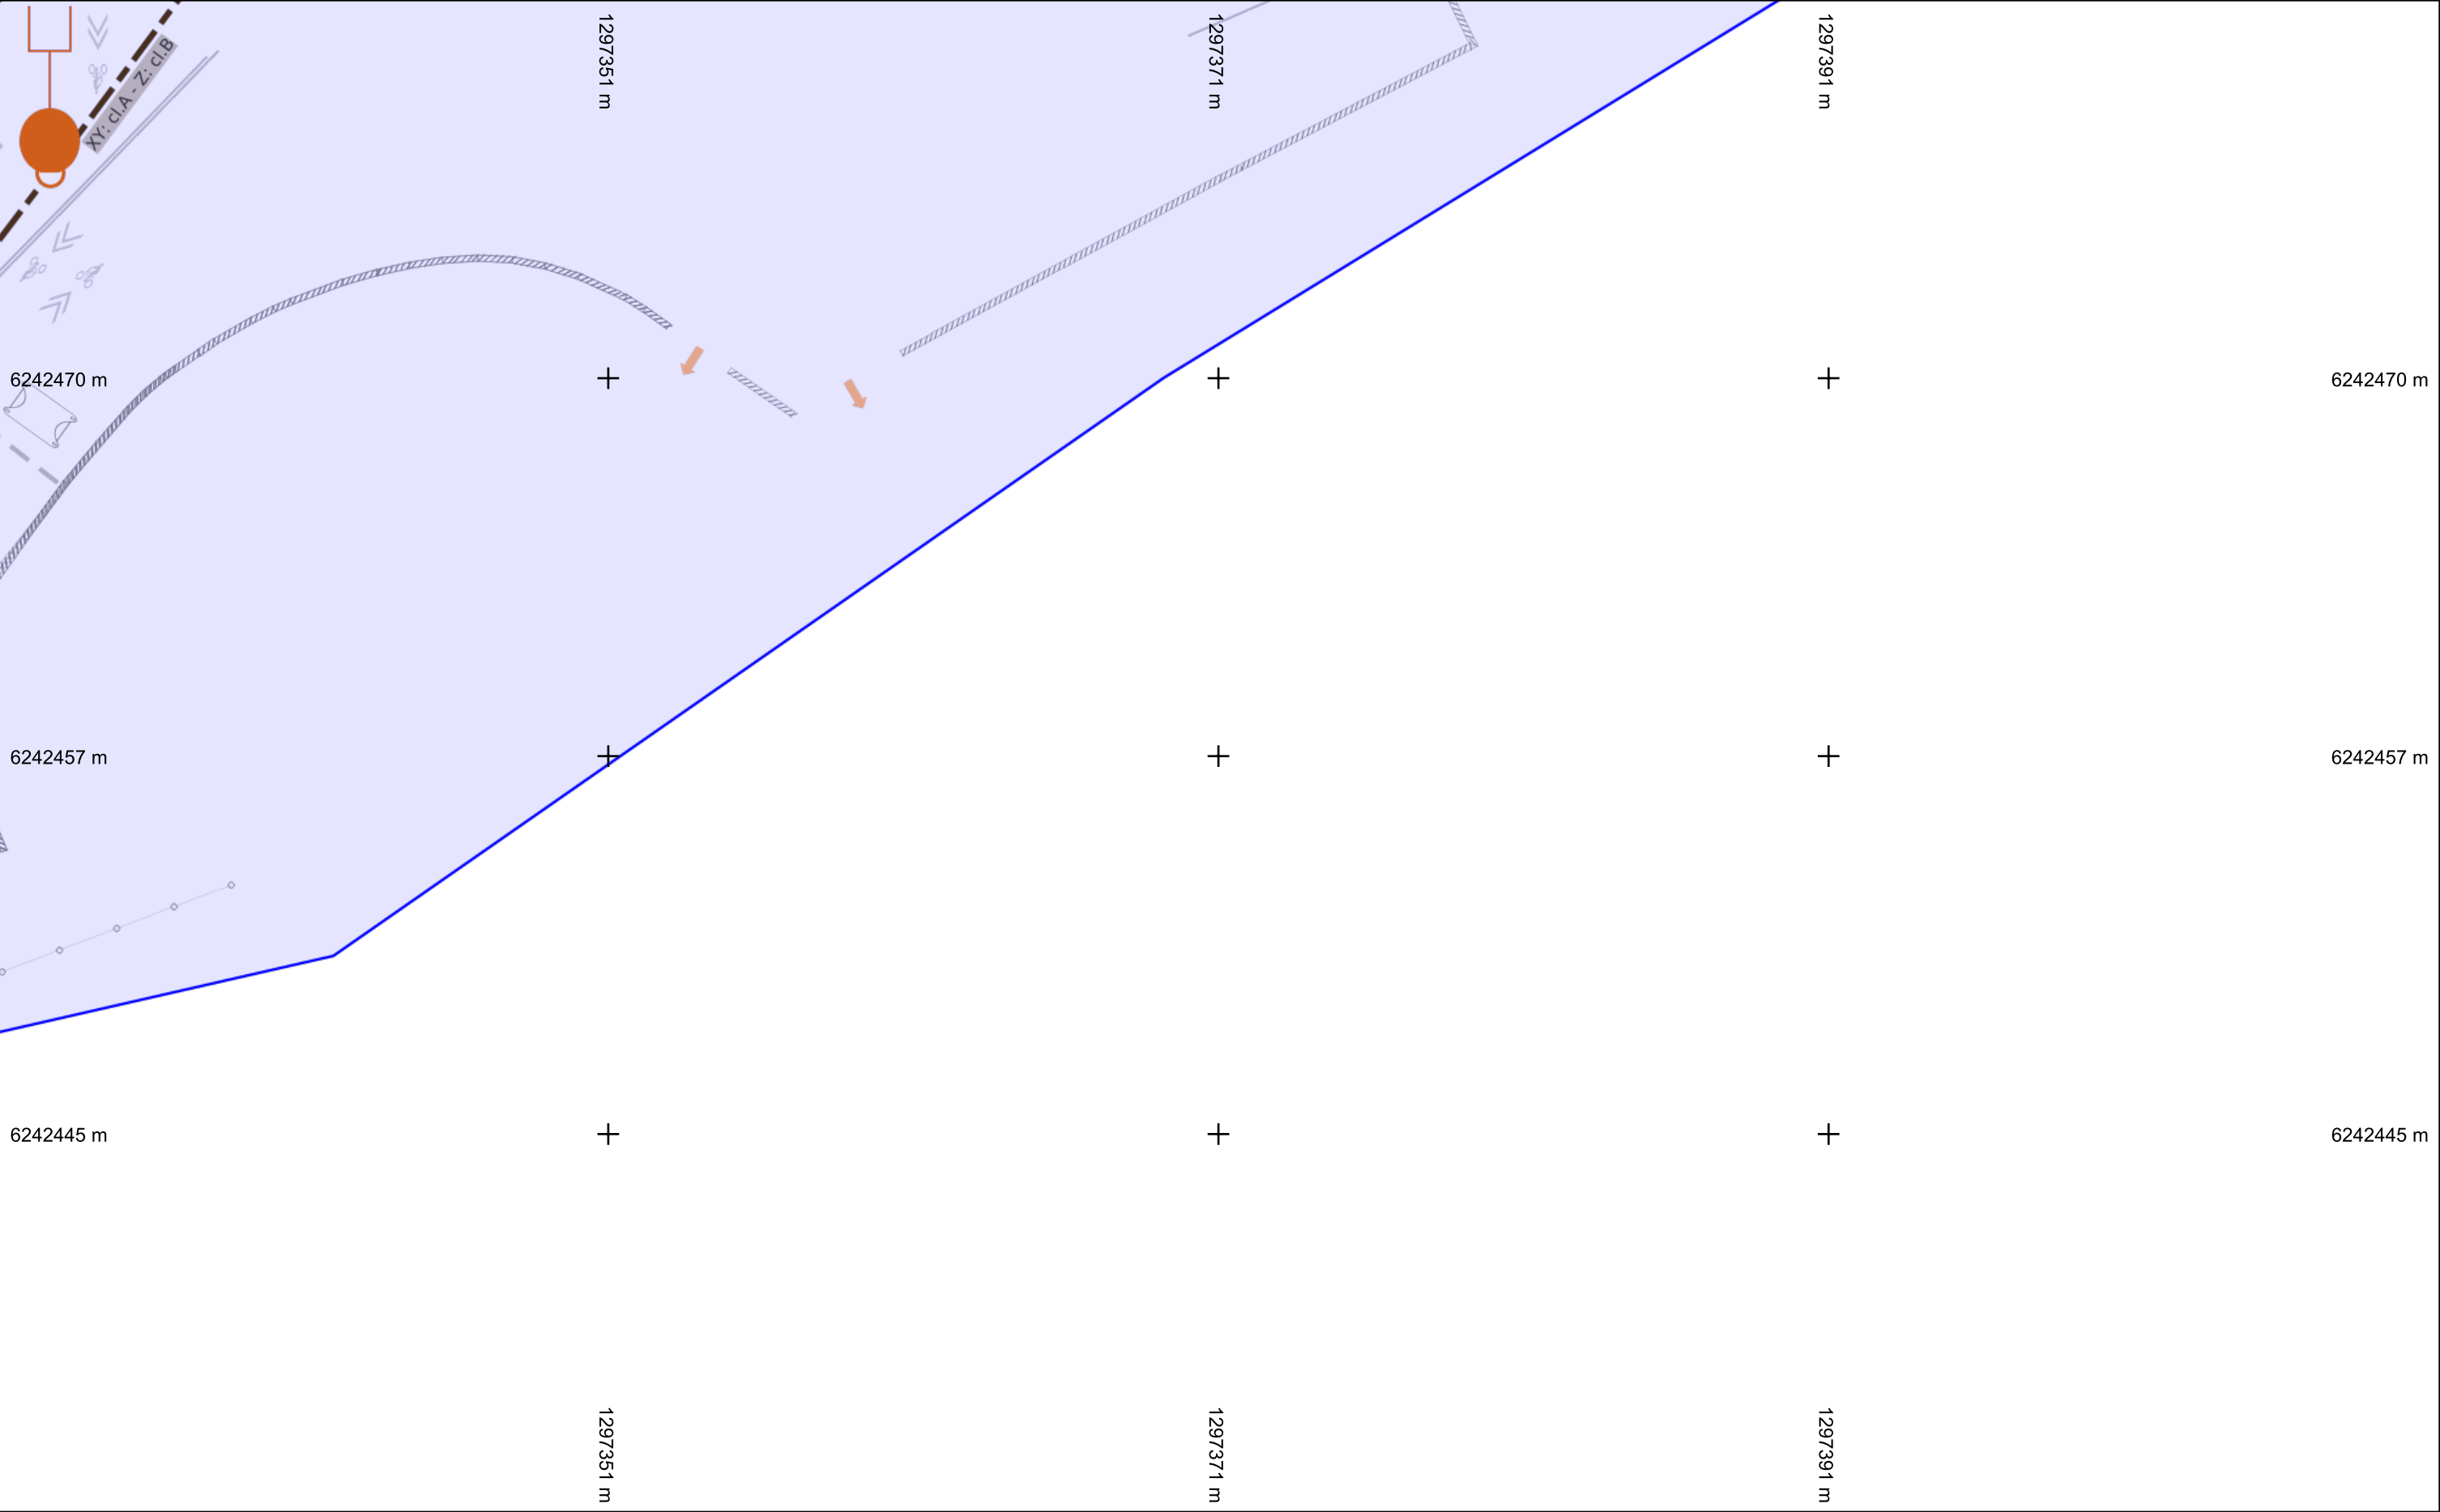


Légende :
Voir page annexe

Folio n° : 1

Échelle : 1:200 --- Plan généré le : 04/08/2026 - 08:29:06
Numéro de consultation : 2026080400463DFA
Adresse : chemin du prés de l'étang, 44380 PORNICHET
Format d'impression : A3 Paysage




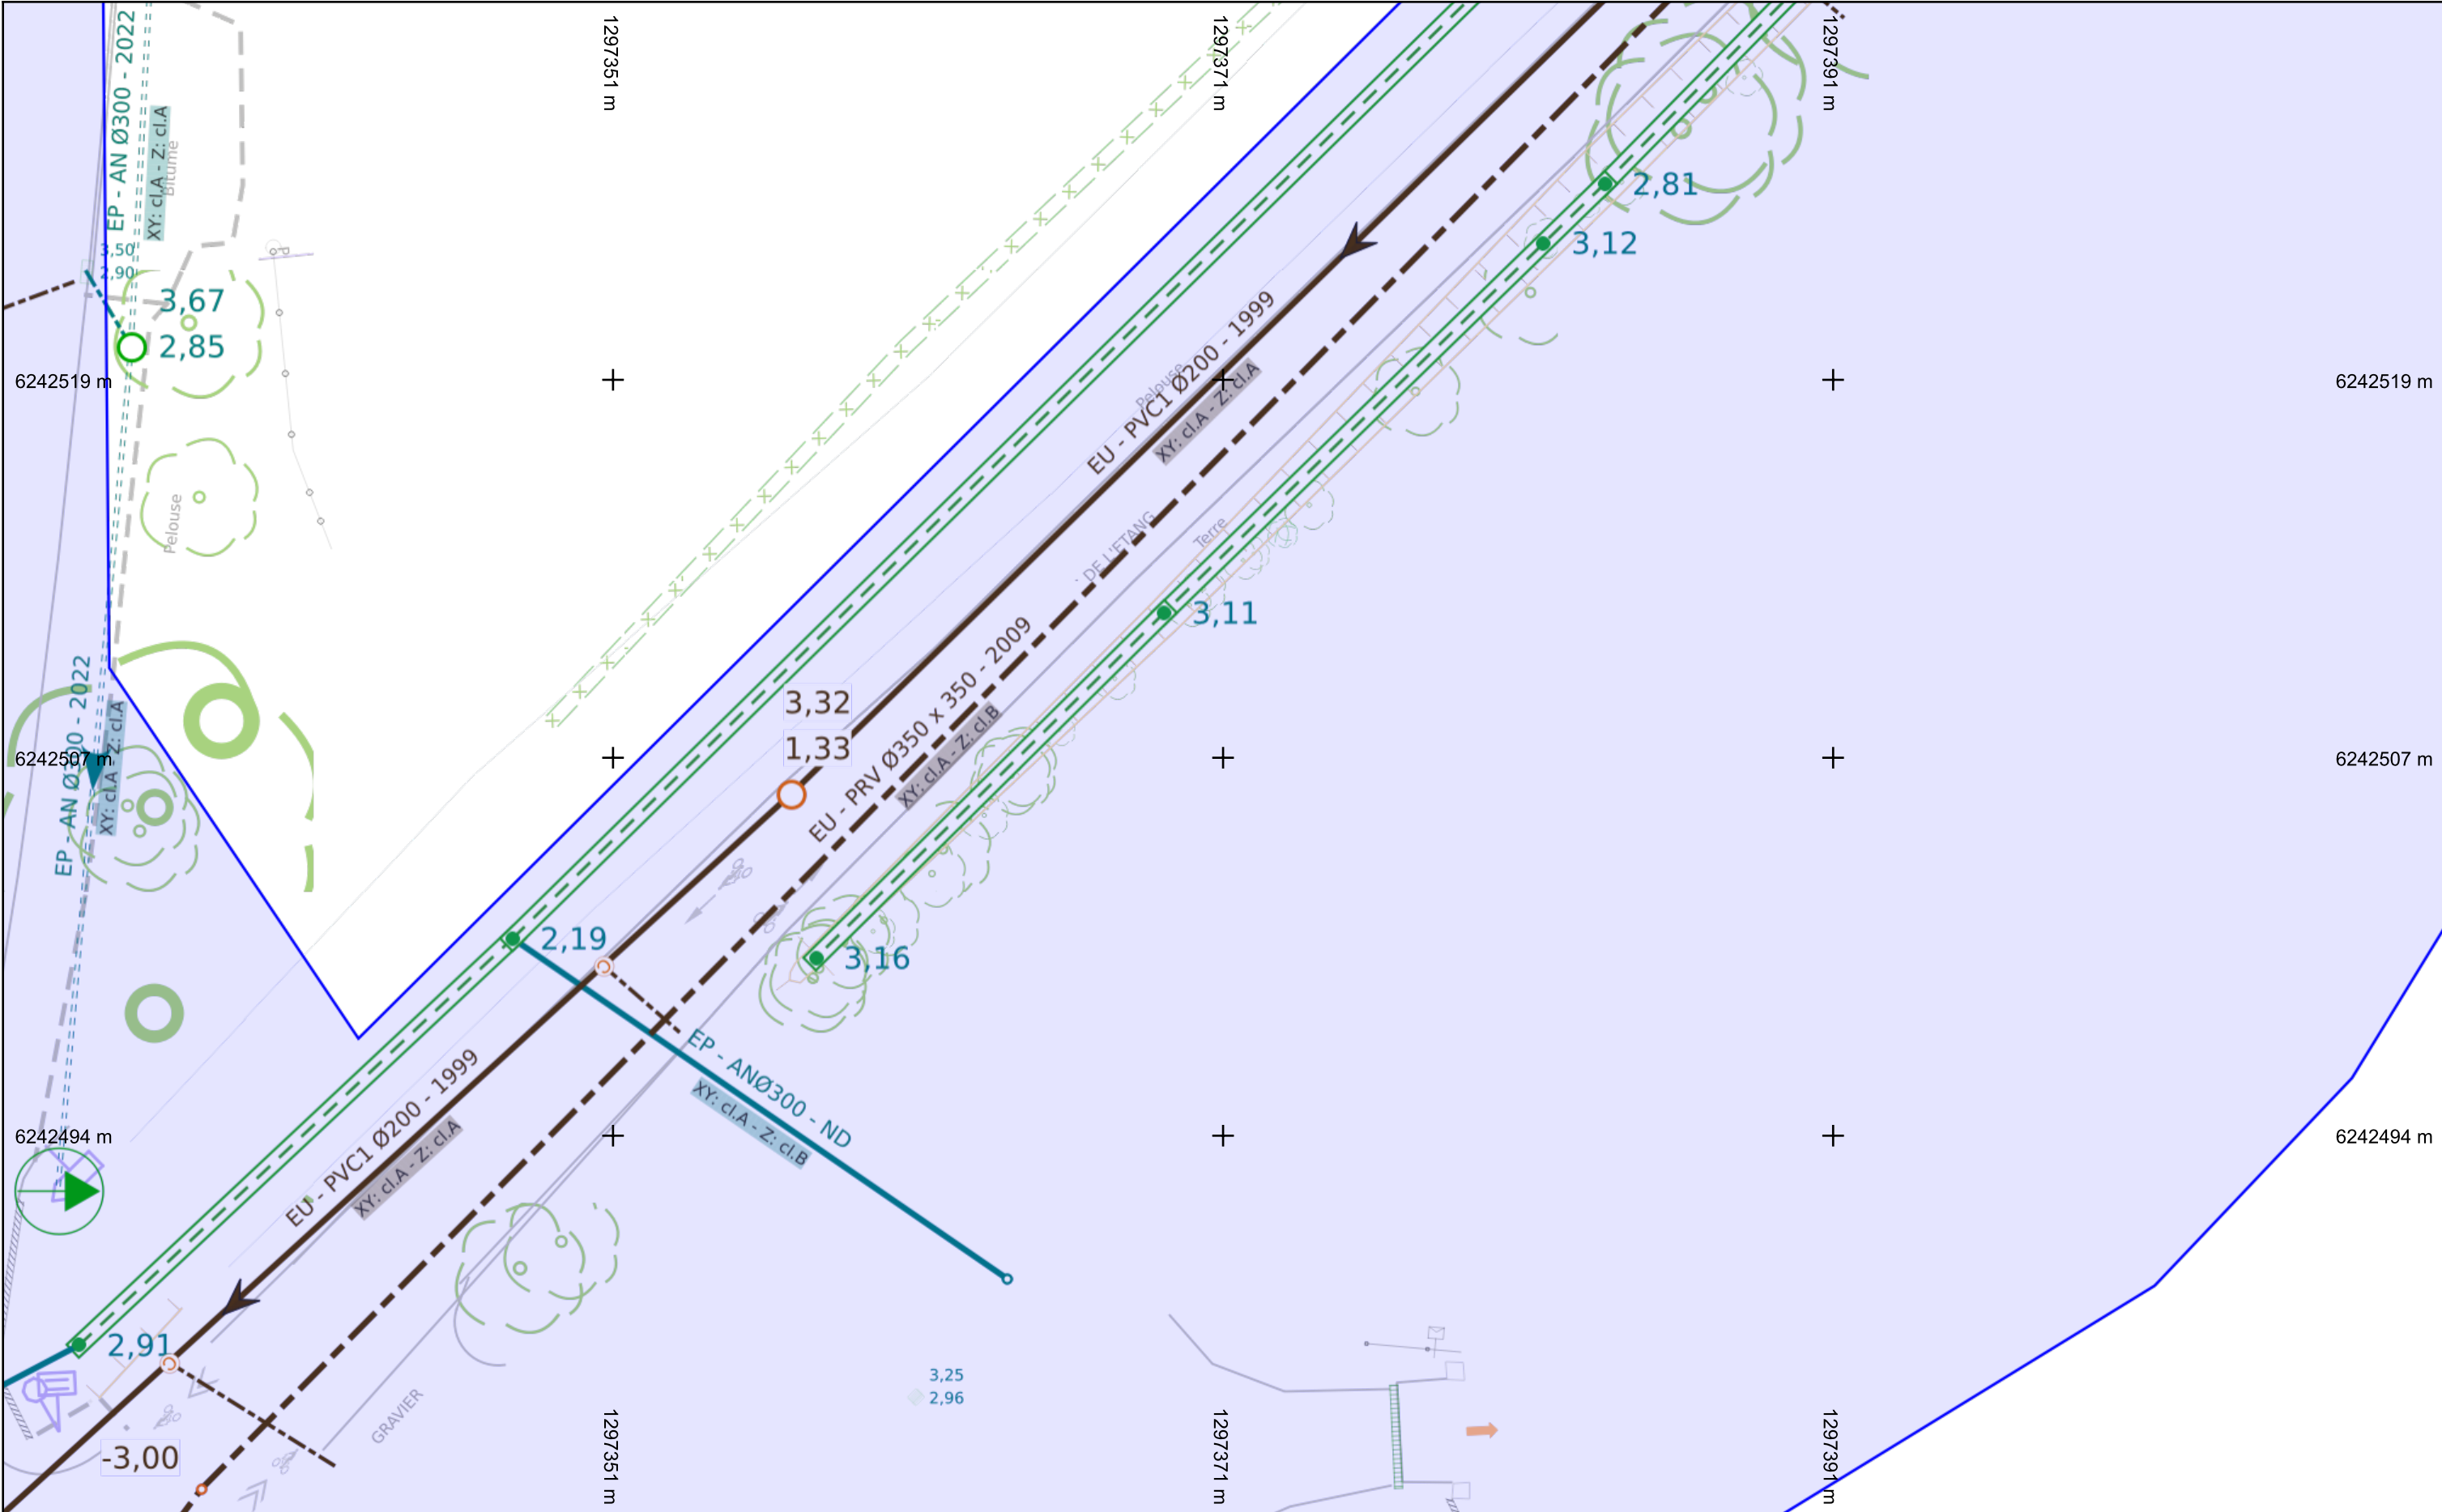


Légende :
Voir page annexe

Folio n° : 3

Échelle : 1:200 --- Plan généré le : 04/08/2026 - 08:29:06
Numéro de consultation : 2026080400463DFA
Adresse : chemin du prés de l'étang, 44380 PORNICHET
Format d'impression : A3 Paysage

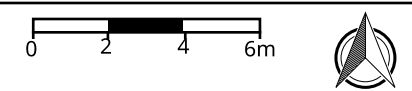

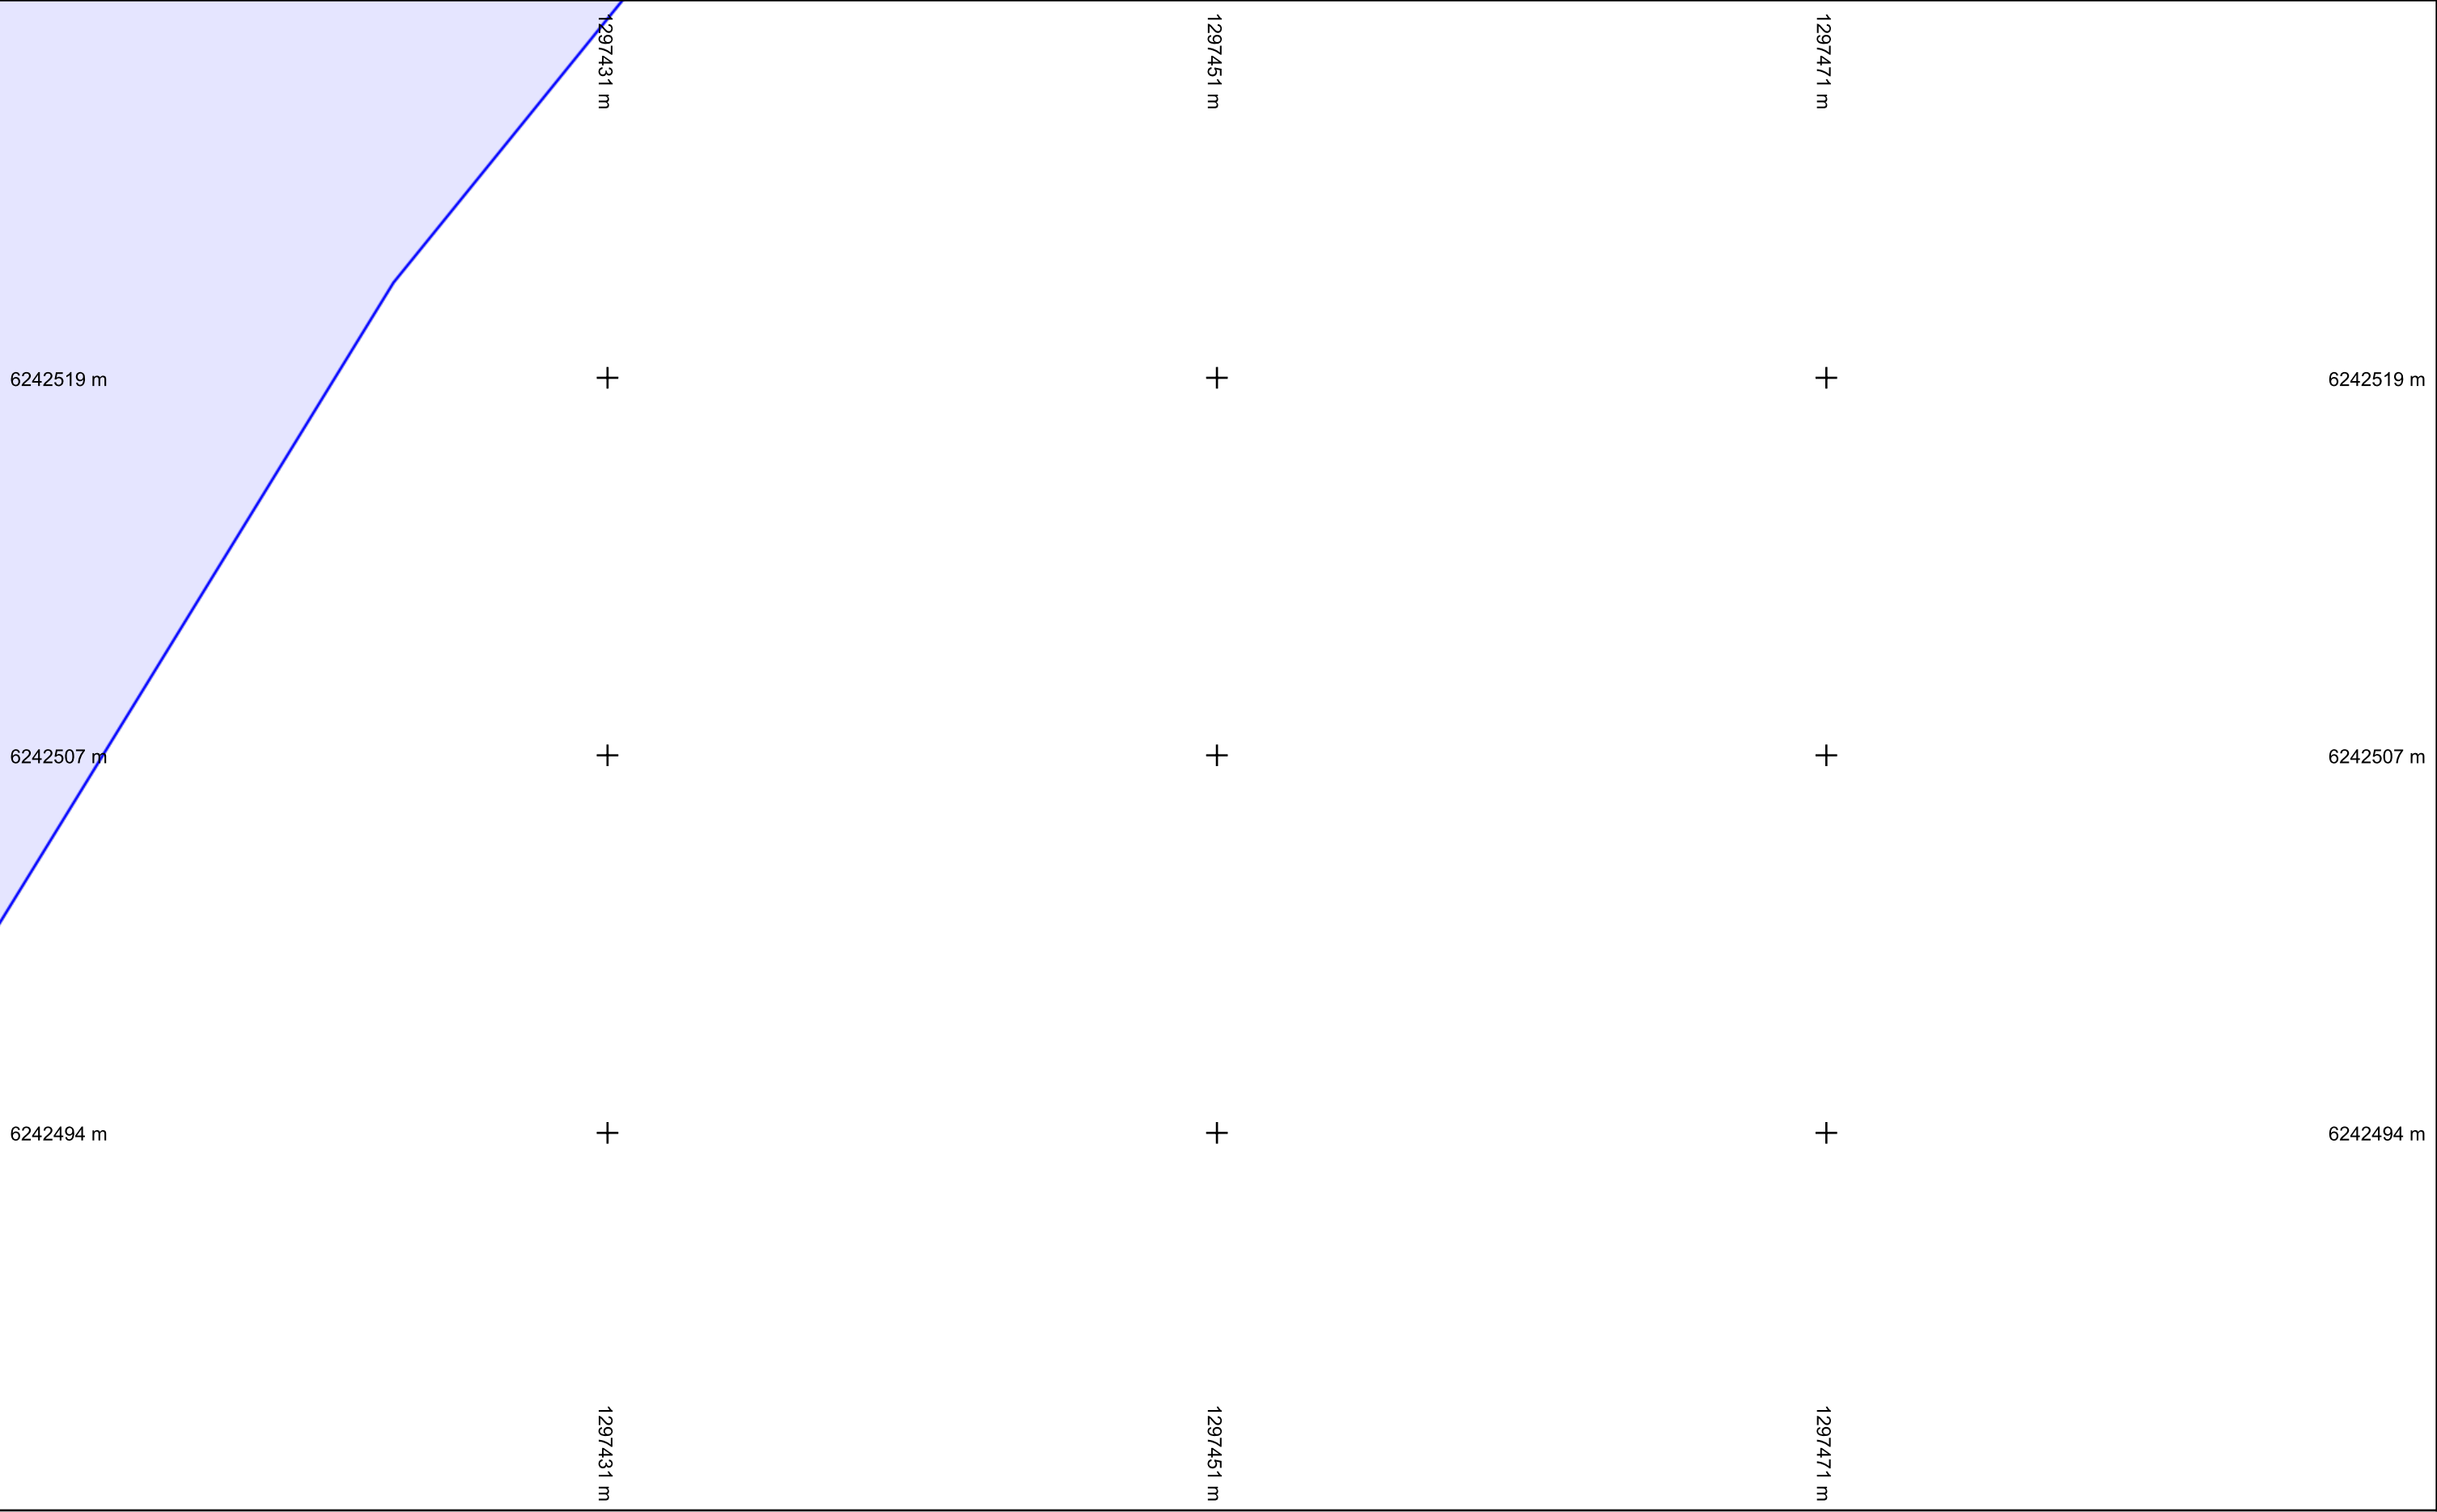


Légende :
Voir page annexe

Folio n° : 4

Échelle : 1:200 --- Plan généré le : 04/08/2026 - 08:29:06
Numéro de consultation : 2026080400463DFA
Adresse : chemin du prés de l'étang, 44380 PORNICHET
Format d'impression : A3 Paysage




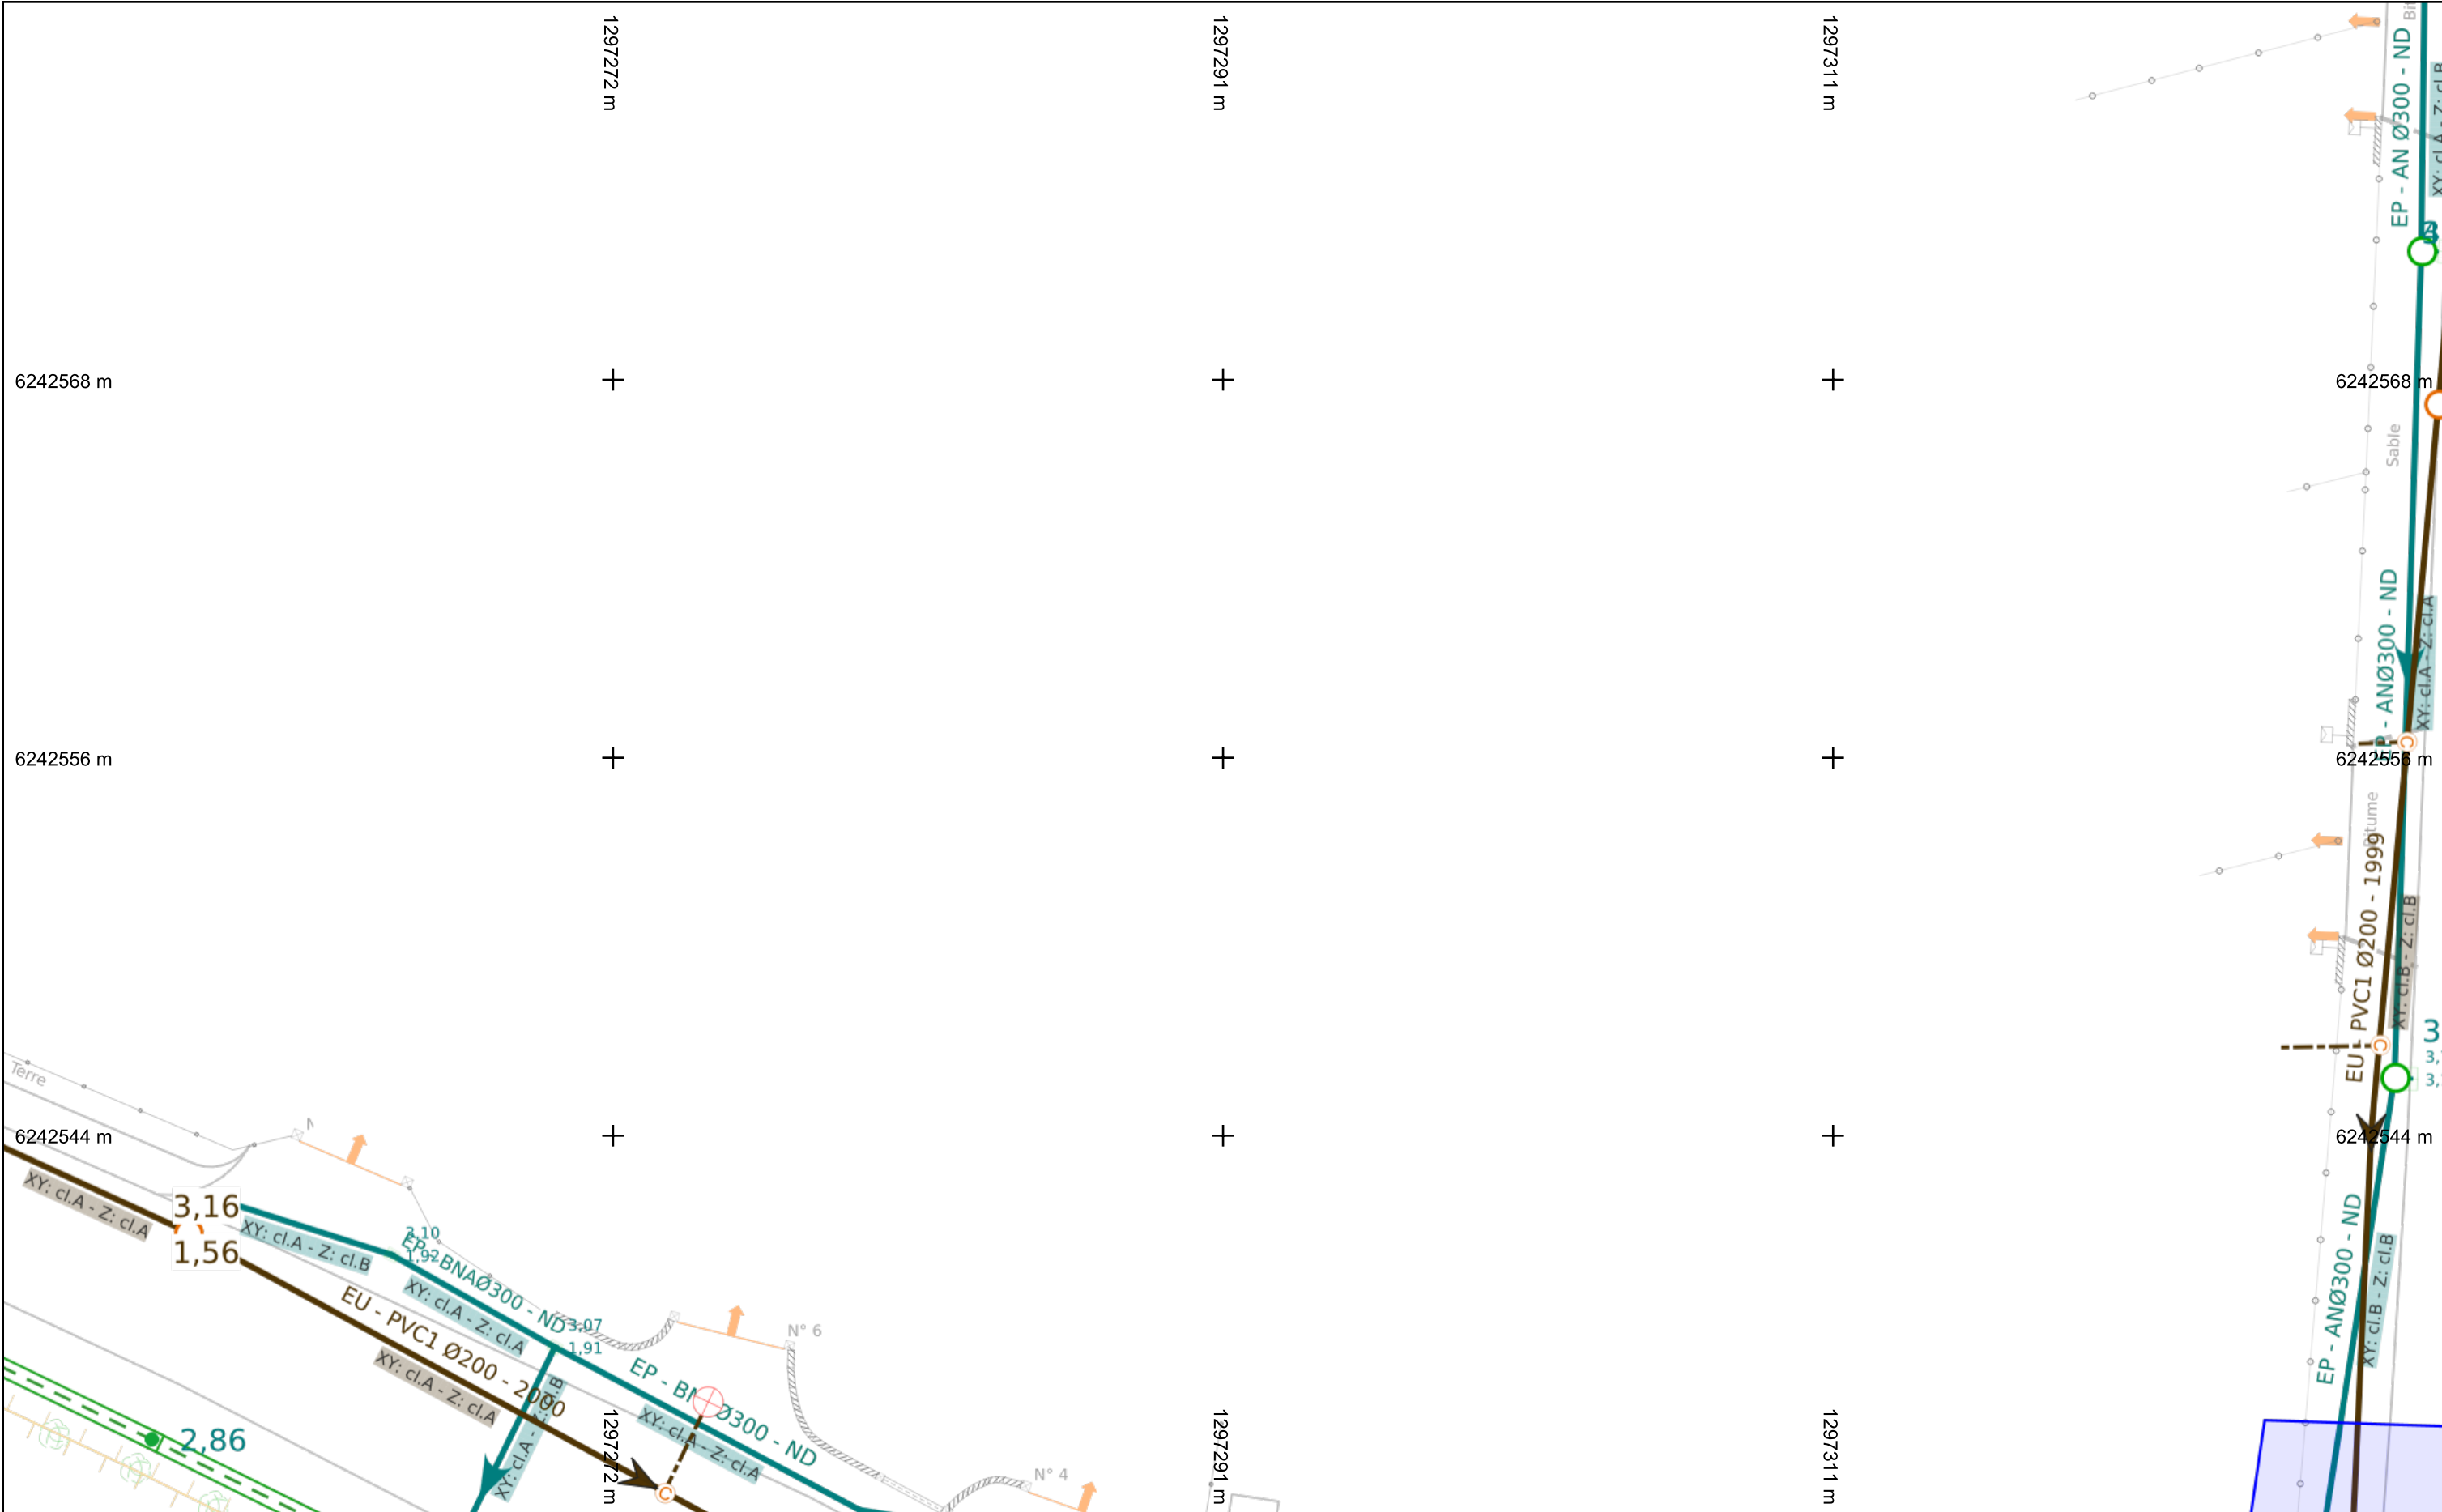


Légende :
Voir page annexe

Folio n° : 5

Échelle : 1:200 --- Plan généré le : 04/08/2026 - 08:29:06
Numéro de consultation : 2026080400463DFA
Adresse : chemin du prés de l'étang, 44380 PORNICHET
Format d'impression : A3 Paysage

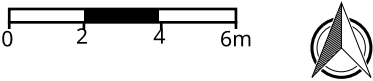


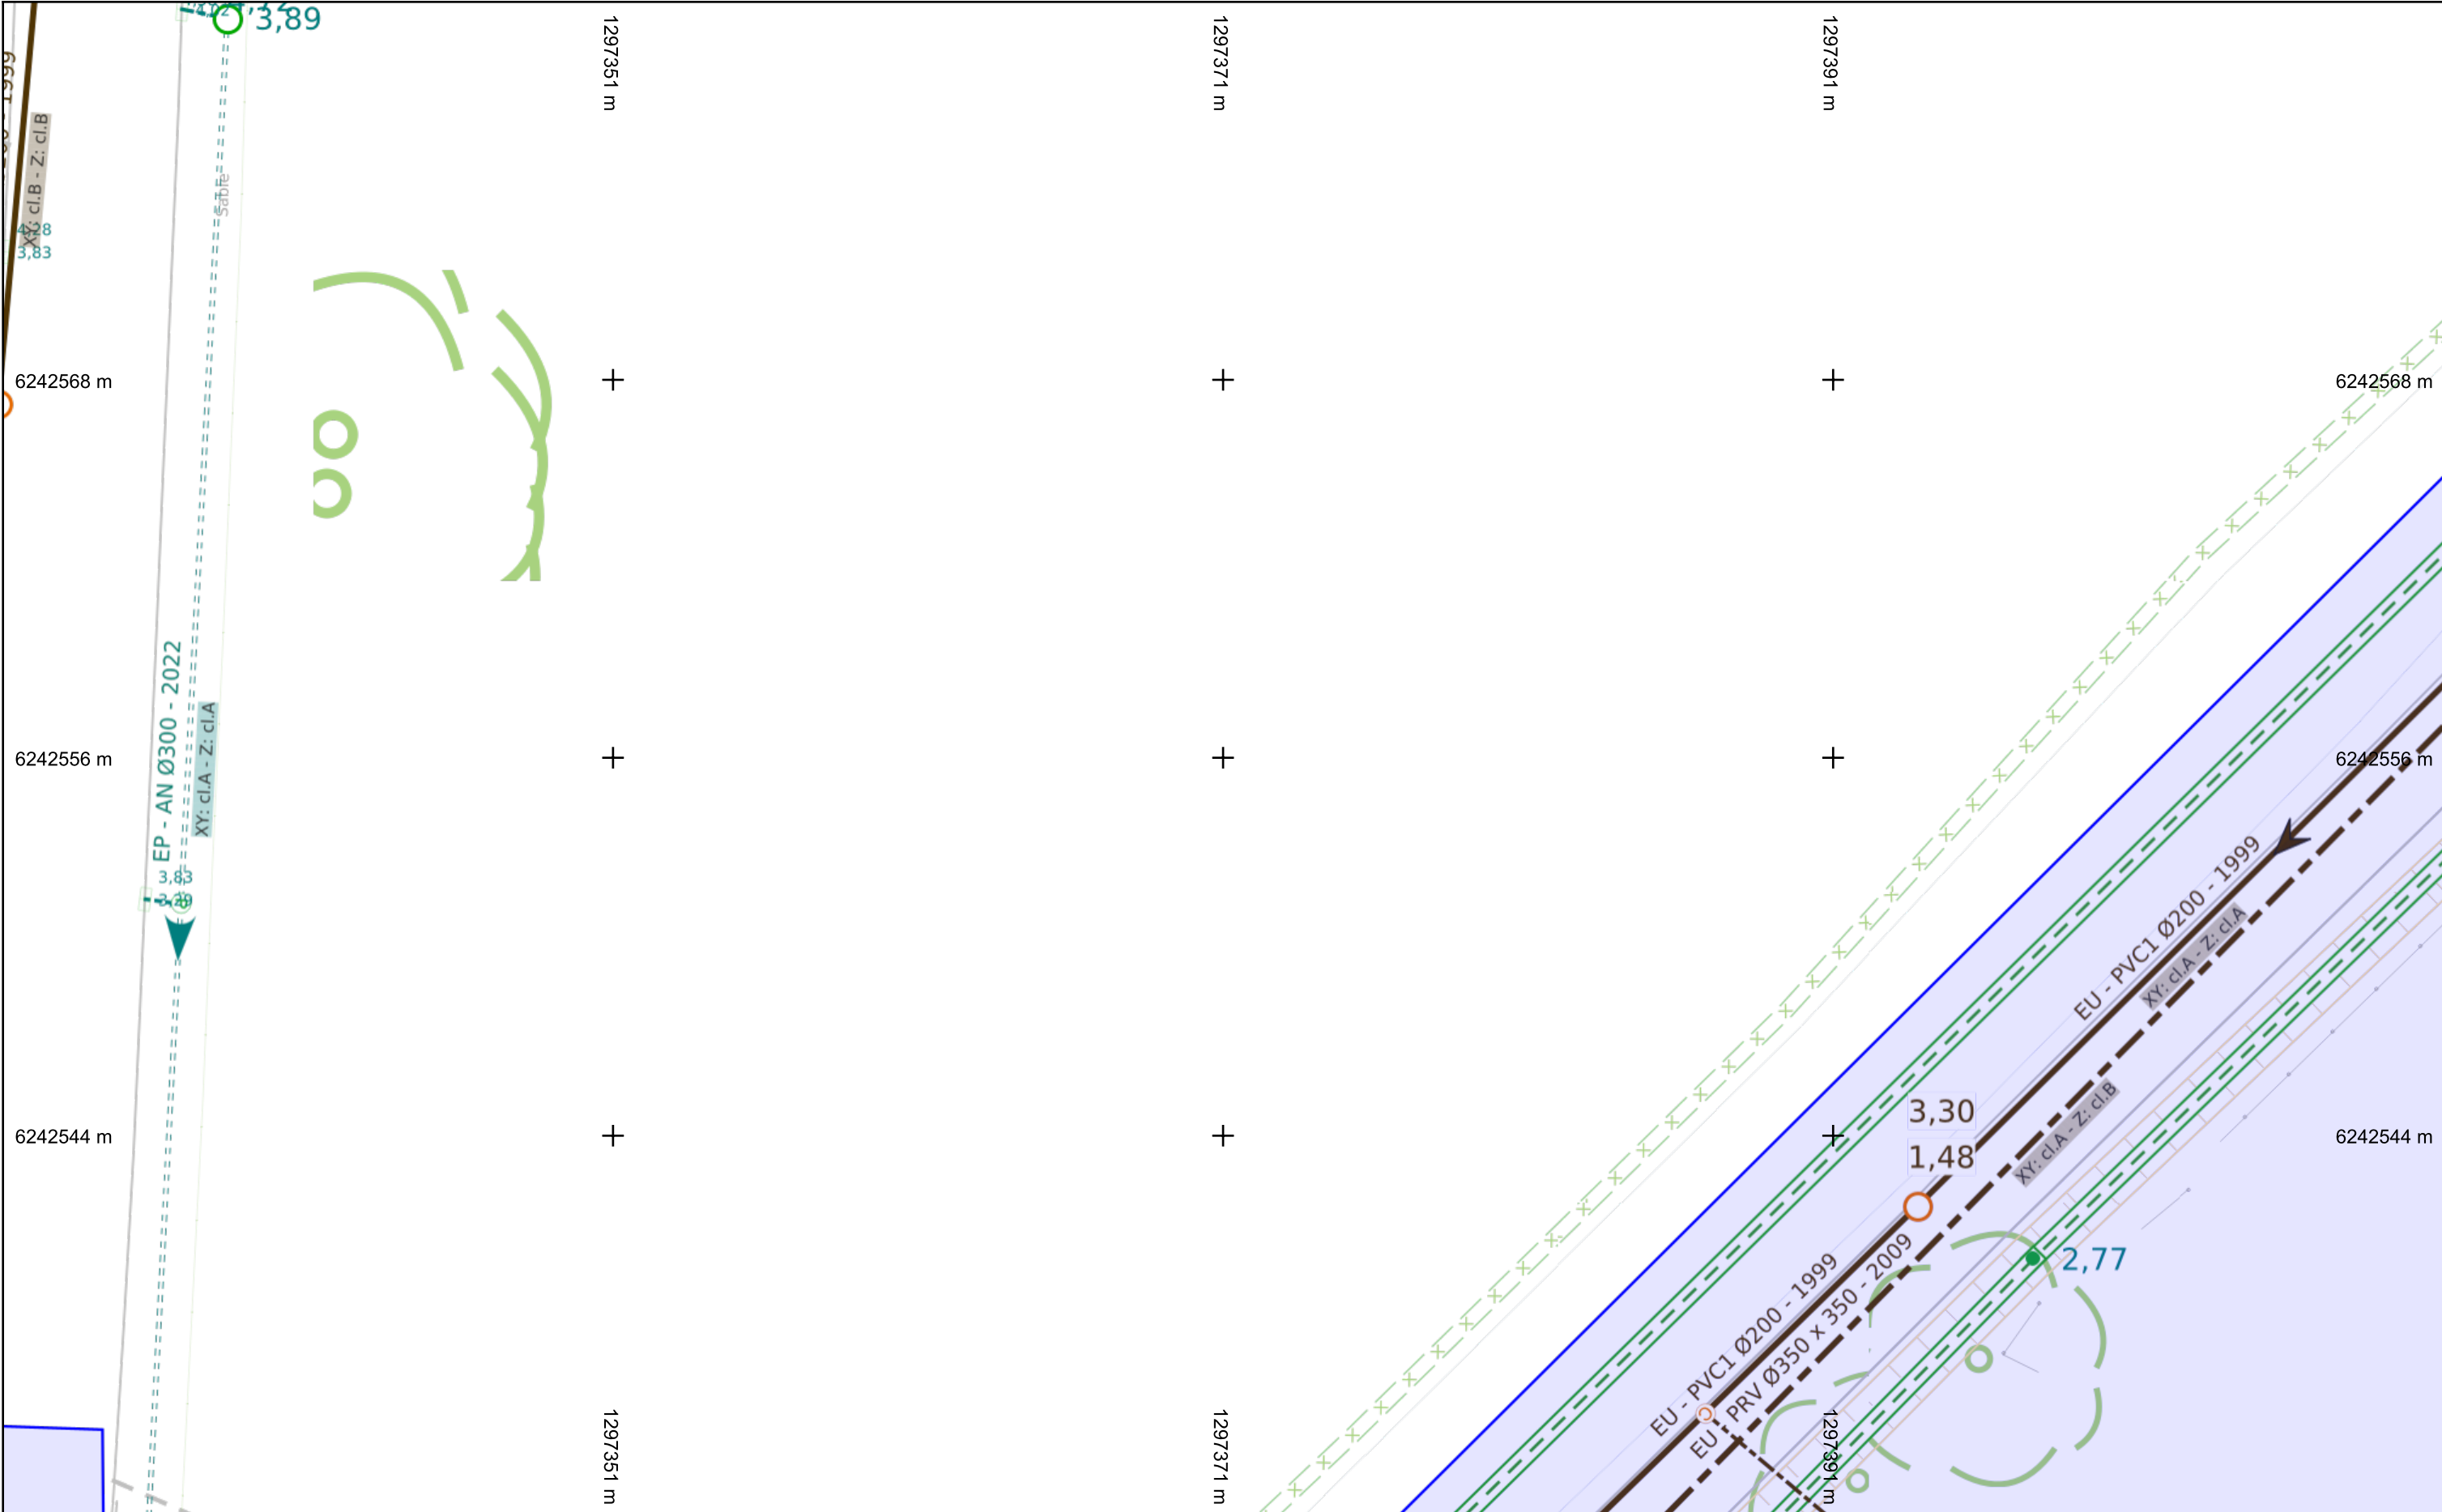


Légende :
Voir page annexe

Folio n° : 6

Échelle : 1:200 --- Plan généré le : 04/08/2026 - 08:29:06
Numéro de consultation : 2026080400463DFA
Adresse : chemin du prés de l'étang, 44380 PORNICHET
Format d'impression : A3 Paysage

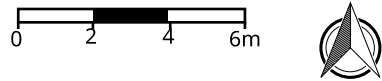

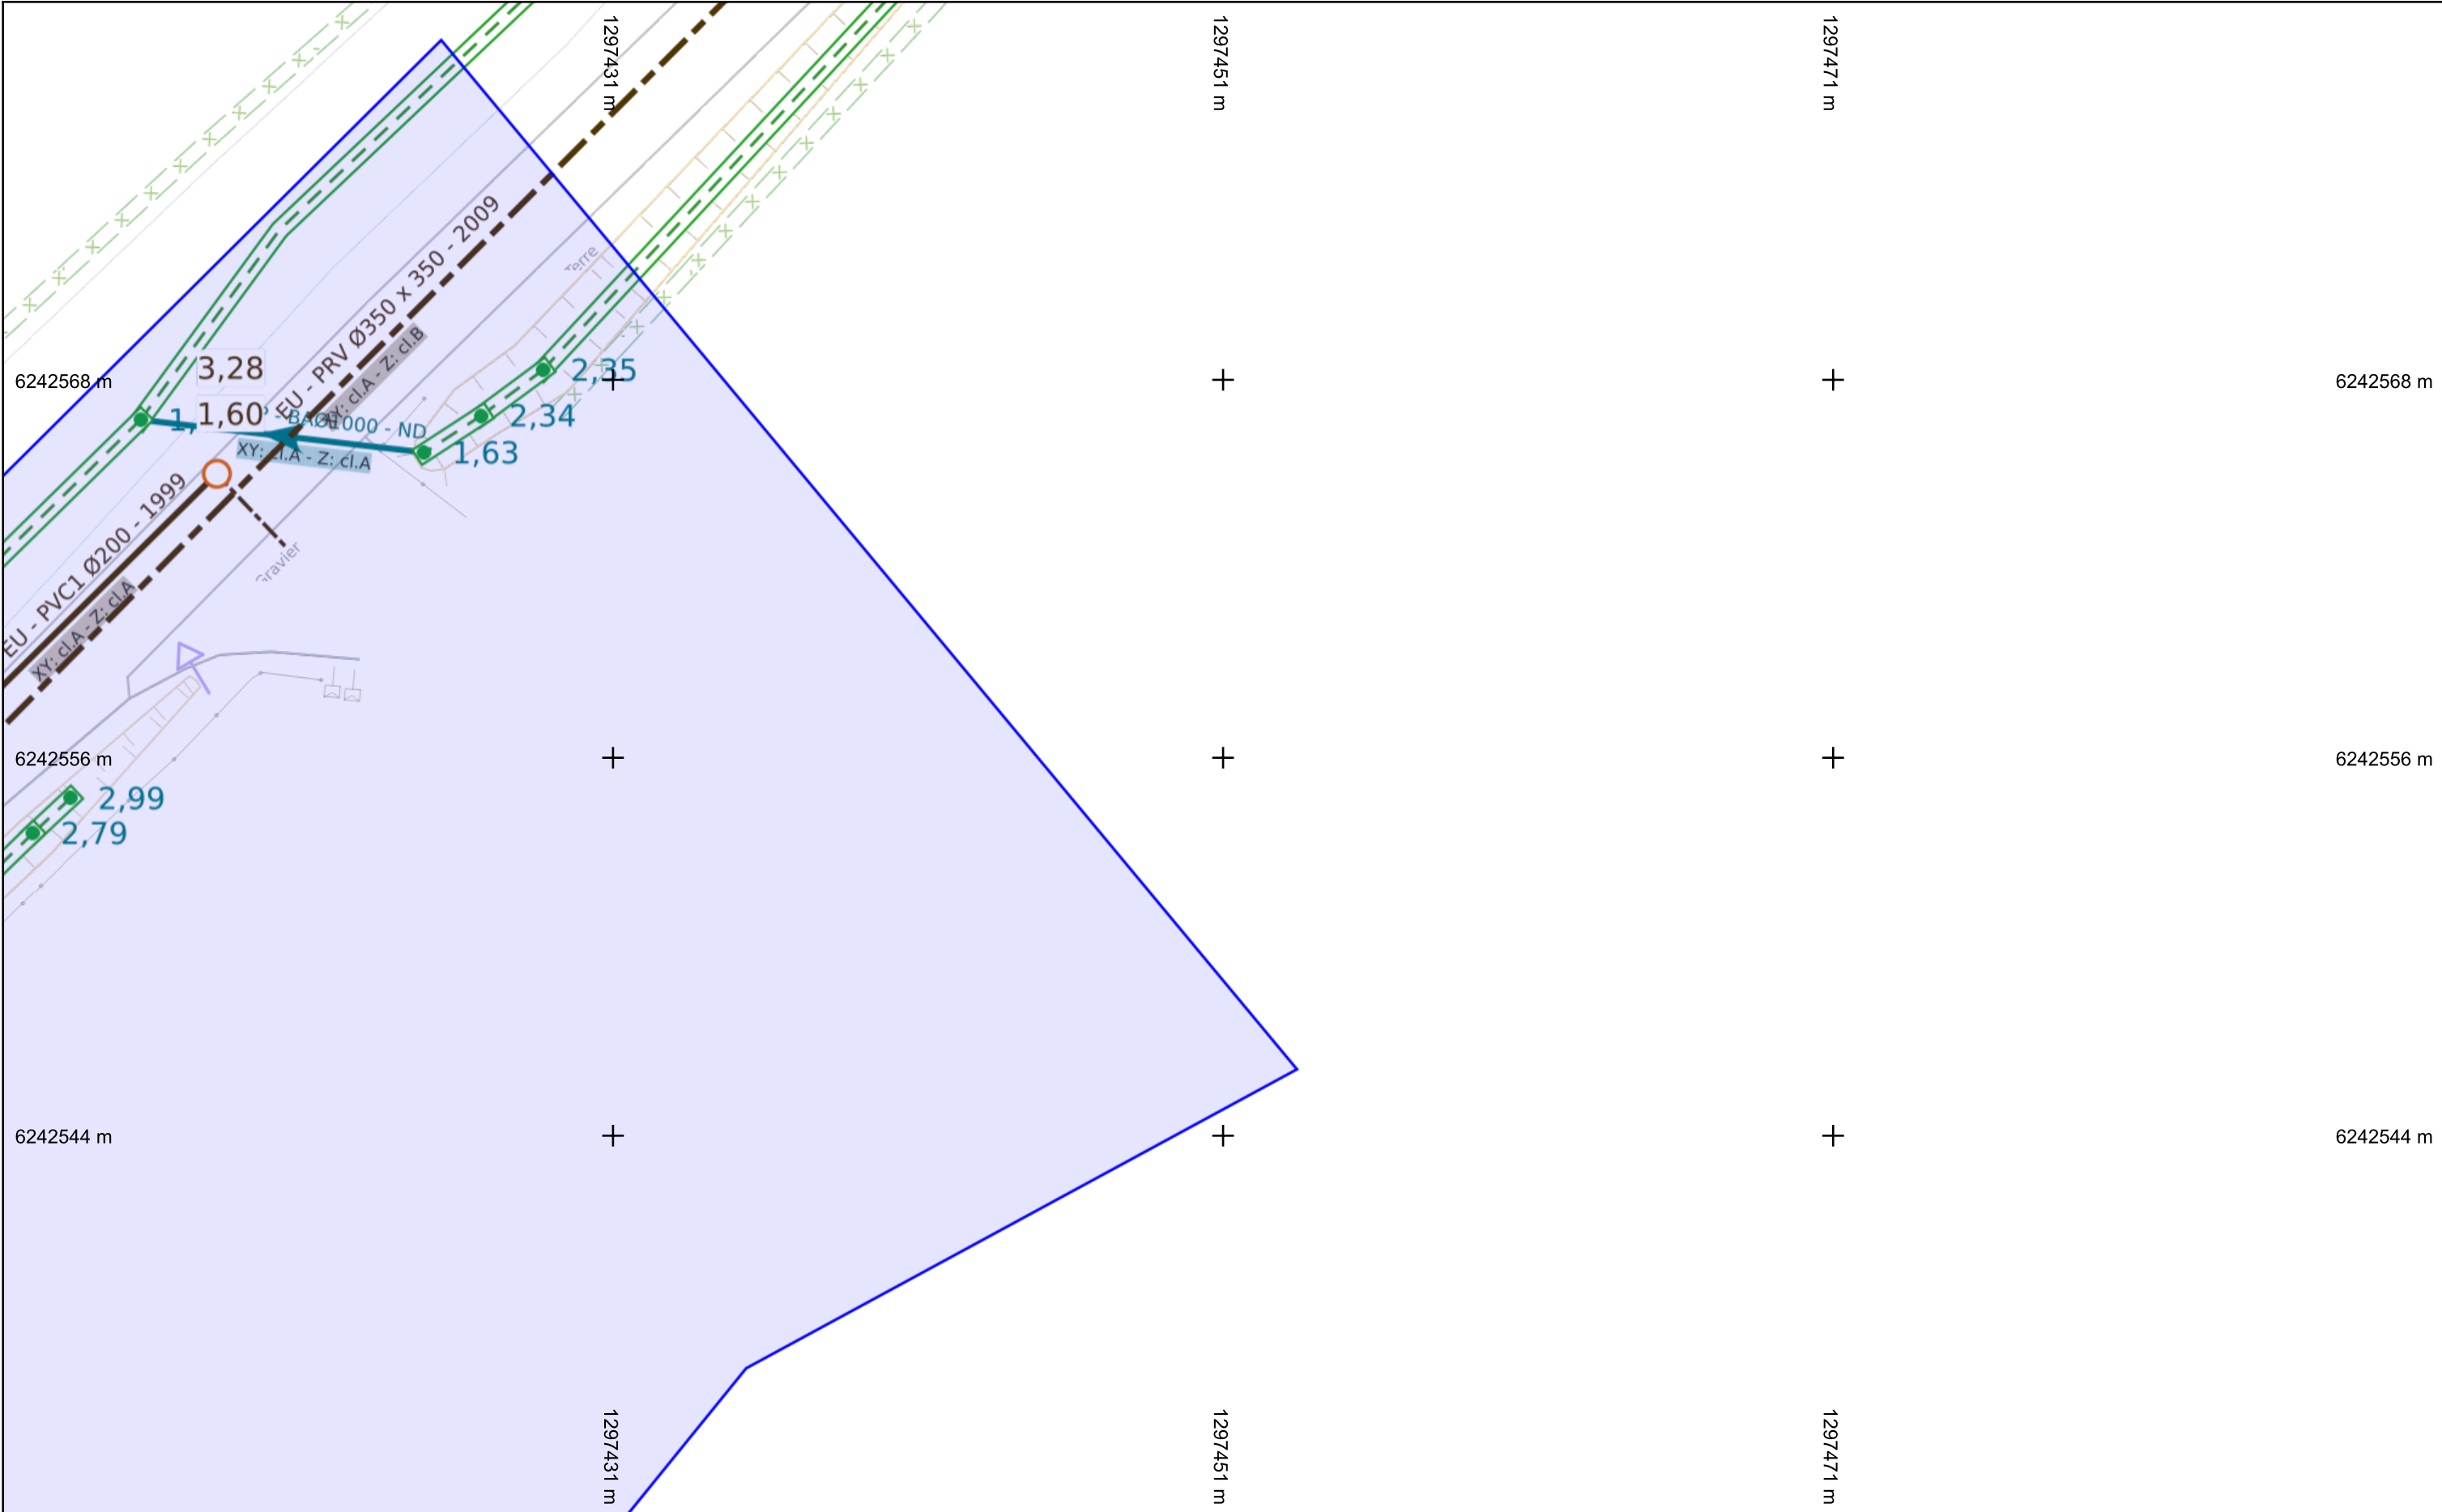

Légende :
Voir page annexe

Folio n° : 7

Échelle : 1:200 --- Plan généré le : 04/08/2026 - 08:29:06
Numéro de consultation : 2026080400463DFA
Adresse : chemin du prés de l'étang, 44380 PORNICHET
Format d'impression : A3 Paysage

